




**PODÉLNÝ PROFIL RYBÍM PŘECHODEM**  
Měř.: 1:200

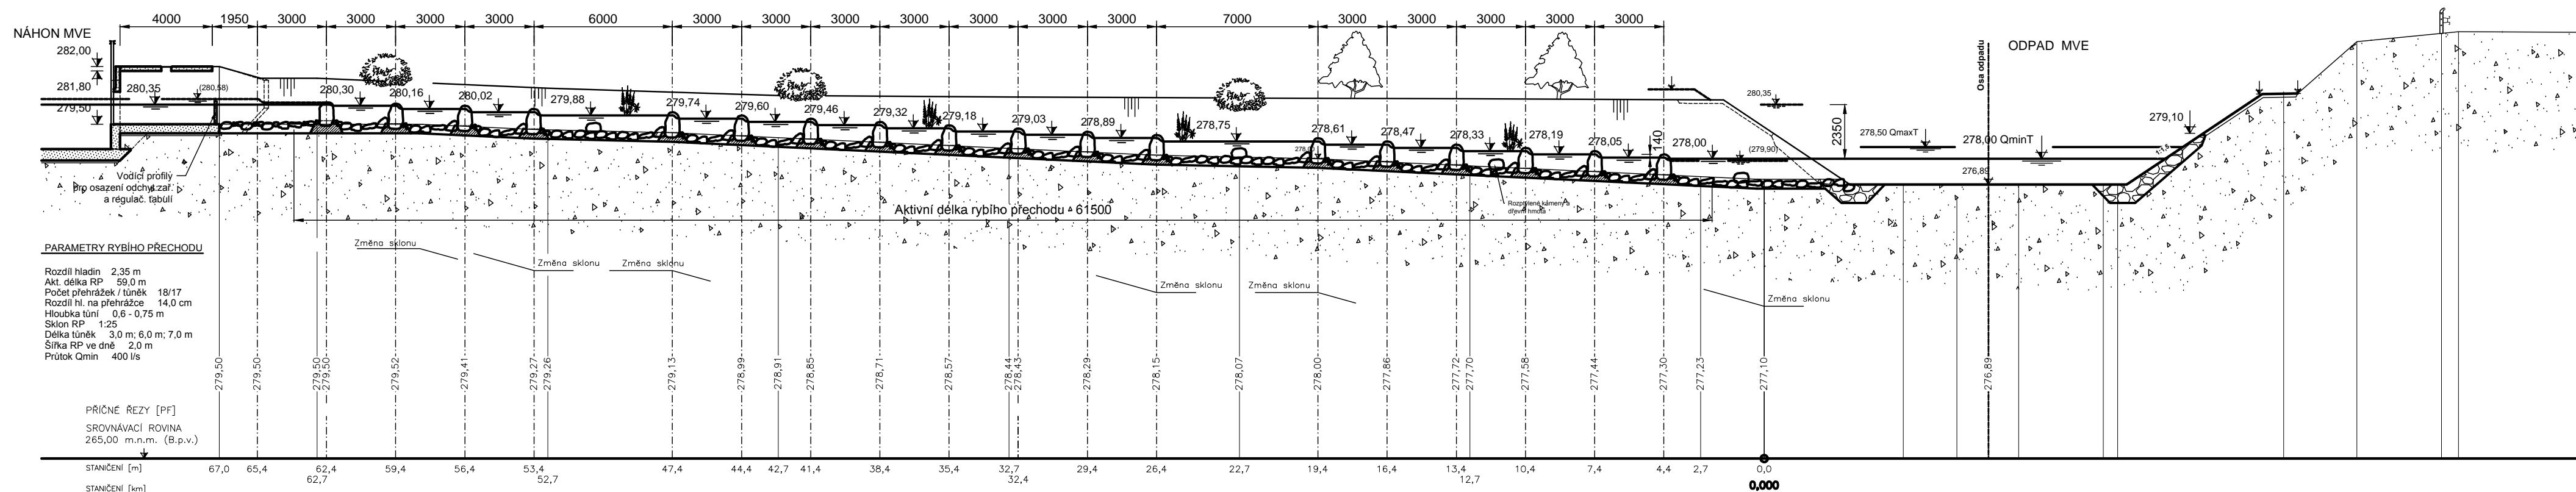

**VZOROVÝ PŘÍČNÝ ŘEZ PŘEPÁŽKOU**  
Měř.: 1:100

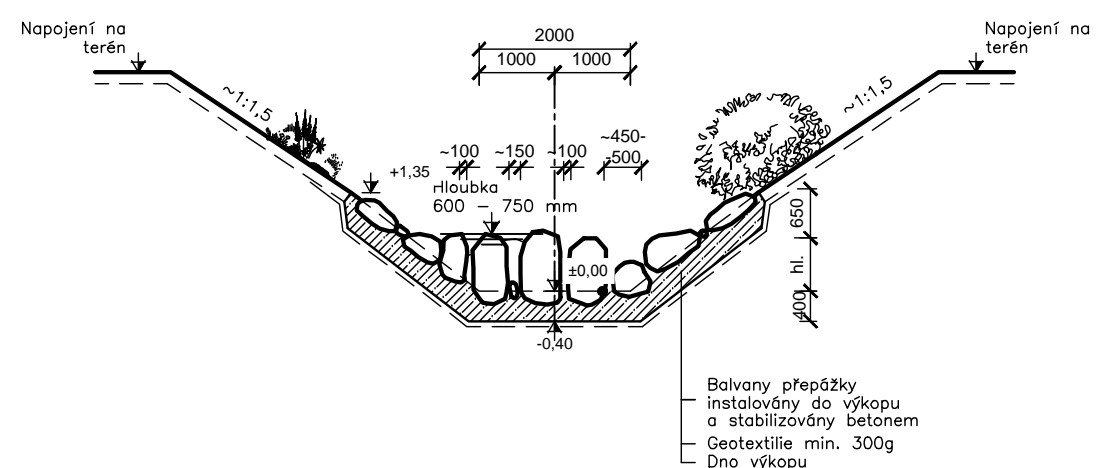

**VZOROVÝ PŘÍČNÝ ŘEZ KORYTEM**  
Měř.: 1:100

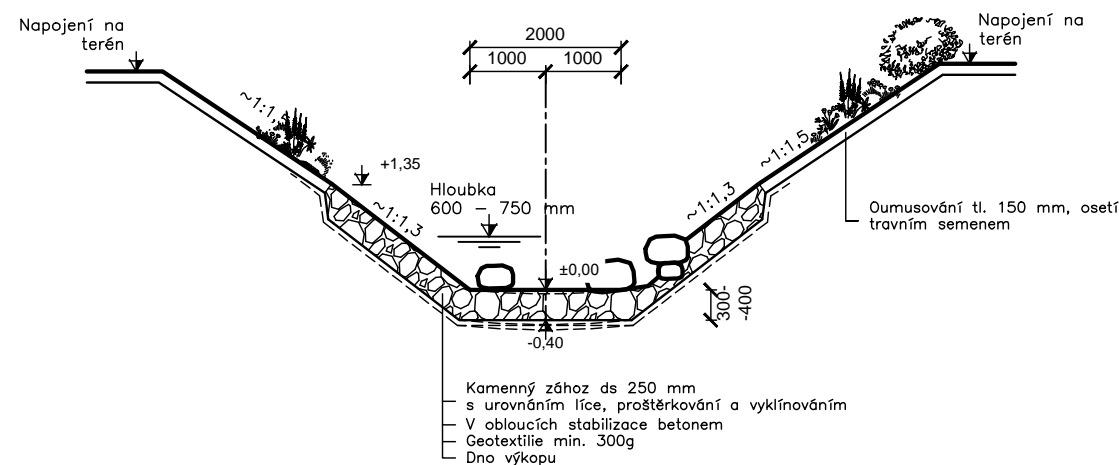

VÝŠKOVÝ SYSTÉM: Baltský p.v.

|  |                                       |   |
|--|---------------------------------------|---|
|  <p><b>Mürabell s.r.o.</b><br/>Hořejší 116<br/>267 03 Hudčice</p> |                                       | Paré:   |
| Vypracoval:<br>Ing.P.Beranovský  | Zodp. projektant:<br>Ing.Milan Müller | Vedoucí projektu:<br>Ing.P.Beranovský             |
| Objednatel: Pyskočelská vodní s.r.o.   |                                       | Stupeň: DSPS                                      |
| Stavba: <b>OBNOVA MVE PYSKOČELY</b><br>Sázava, ř.km 49,12<br>Dokumentace skutečného provedení stavby   |                                       | Datum: 03.2015<br>Zak. č.: 10-2013<br>Měř.: 1:100 |
| Příloha: <b>SO 05 RYBÍ PŘECHOD</b><br>PODÉLNÝ ŘEZ, PŘÍČNÉ ŘEZY   |                                       | Č. př.: <b>D.6</b>                                |