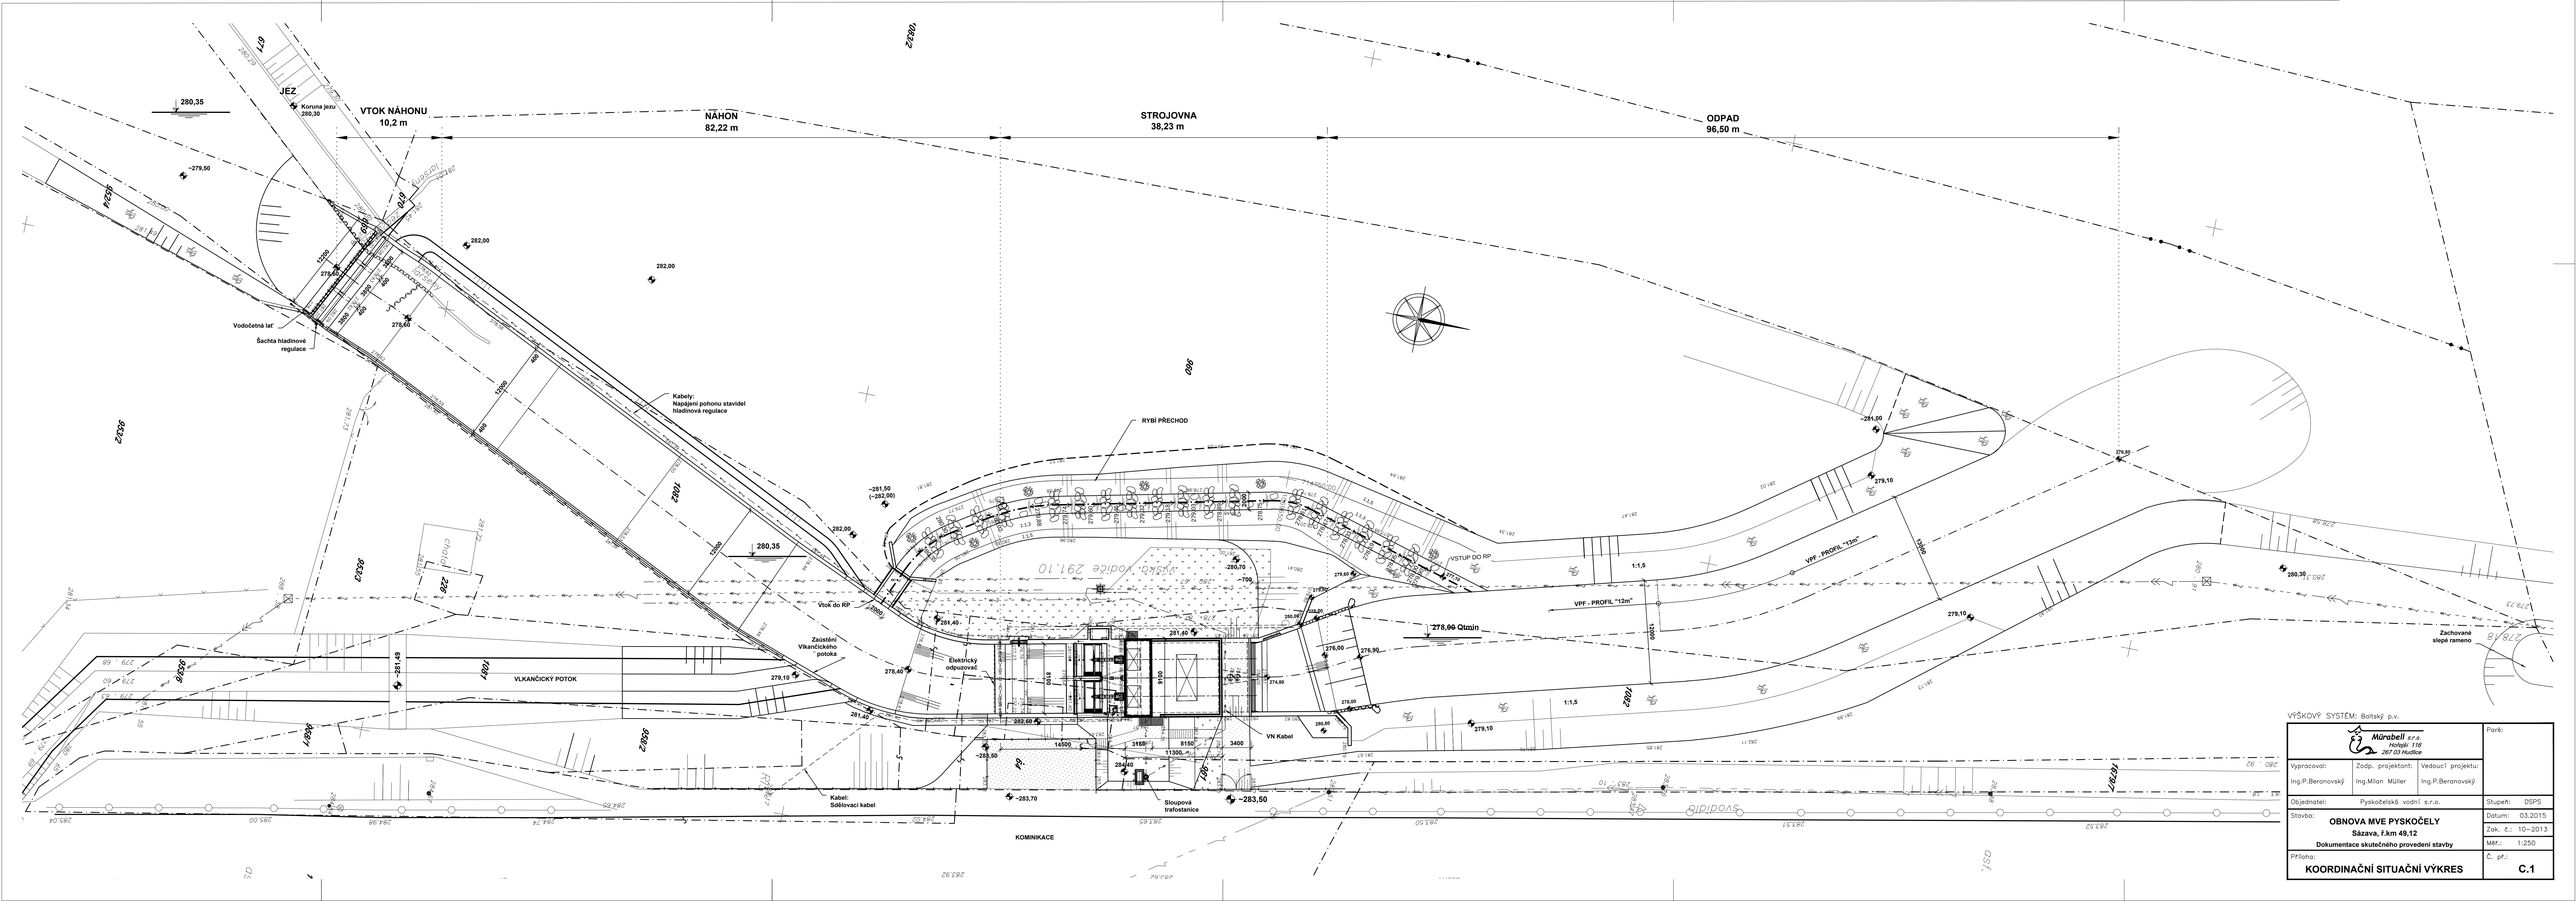
VTOK NÁHONU
10,2 m
NÁHON
82,22 m
STROJOVNA
38,23 m
ODPAD
96,50 m
JEZ
Koruna jezu
280,30
280,35
279,50
282,00
278,60
Vodočetná lať
Šachta hladinové regulace
Kabely:
Napájení pohonu stavidel
hladinová regulace
RYBÍ PŘECHOD
281,00
279,10
279,50
280,30
VSTUP DO RP
VPF - PROFIL "12m"
1:1,5
278,00 Qmin
Zachované
slepé rameno
Vtok do RP
281,40
Zaústění
Vlkančického
potoka
Elektrický
odpuzovač
VLKANČICKÝ POTOK
281,49
279,10
278,40
281,40
276,00
276,90
274,80
278,50
280,80
VN Kabel
282,60
283,50
283,70
283,50
Kabel:
Sdělovací kabel
Sloupová
trafostanice
KOMINIKACE
Svojanice
VÝŠKOVÝ SYSTÉM: Baltský p.v.
Mürabell s.r.o.
Hořejší 116
Porè:
Vypracoval: Ing.P.Beranovský
Zodp. projektant: Ing.Milan Müller
Vedoucí projektu: Ing.P.Beranovský
Objednatel: Pyskočelská vodní s.r.o.
Stupeň: DSPS
Stavba: OBNOVA MVE PYSKOČELY
Sázava, ř.km 49,12
Dokumentace skutečného provedení stavby
Datum: 03.2015
Zak. č.: 10–2013
Měř.: 1:250
Příloha: KOORDINAČNÍ SITUAČNÍ VÝKRES
Č. př.: C.1