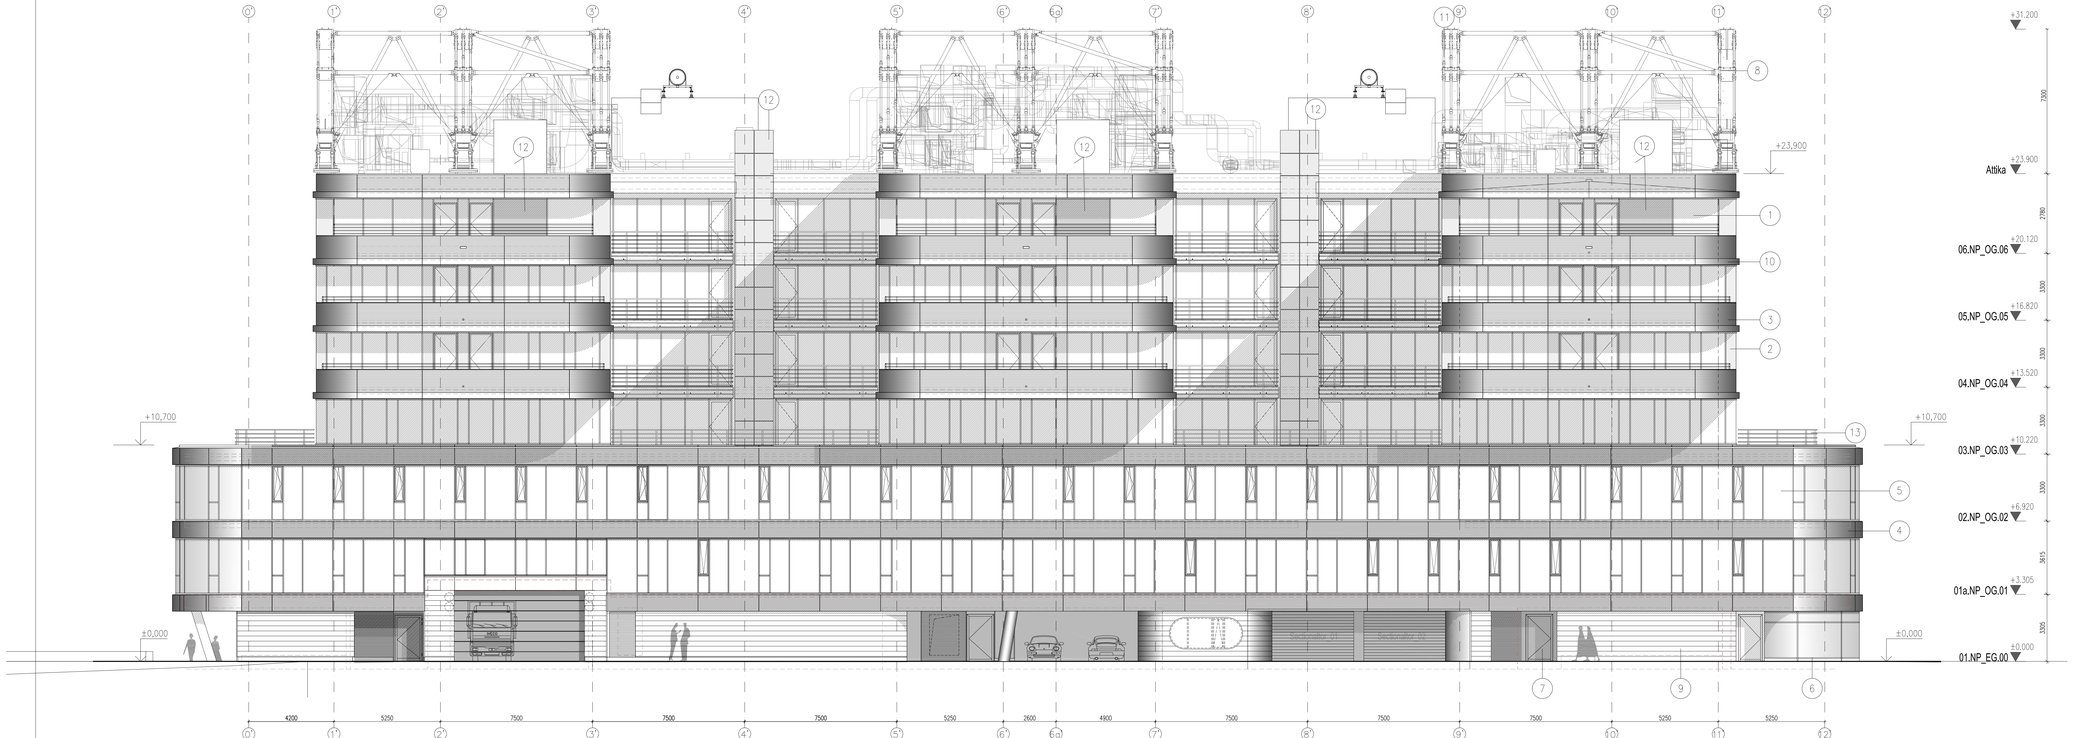

LEGENDA / LEGEND :

1. PÁSOVÁ OKNA S PŘEDSAZENÝMI POHYBLIVÝMI VNĚJŠÍMI AL ŽALUZIEMI V ODSTÍNU WEISSALUMINIUM RAL9006, RÁMY OKEN V ODSTÍNU WEISSALUMINIUM RAL9006–SEMI GLOSSY Q2
   BAND WINDOWS WITH PROTRUDING MOVING EXTERNAL AL BLINDS COLOR WEISSALUMINIUM RAL9006, WINDOW FRAMES, COLOR WEISSALUMINIUM RAL9006–SEMI GLOSSY Q2
2. IZOLAČNÍ PANEL POVRCH AL PLECH BÍLÝ 2 MM BARVA RAL9016–SEMI GLOSSY Q2
   INSULATED PANEL WITH 2mm ALU.SHEET WHITE RAL9016–SEMI GLOSSY Q2
3. PROFILOVANÉ AL PLECHY BÍLÉ V ODSTÍNU RAL 9016, SEMI GLOSSY Q2
   PROFILED SHEETS WHITE SHADE RAL9016–SEMI GLOSSY Q2
4. OBKLAD PLECHOVÝMI KAZETAMI, BARVA ČERNÁ V ODSTÍNU RAL 9005 ET BLACK SEMI GLOSSY Q2
   ALUMINIUM CASSETTE CLADDING COLOR BLACK RAL 9005 ET BLACK SEMI GLOSSY Q2
5. CELOPROSKLENÁ FASÁDA, PROFILY V ODSTÍNU WEISSALUMUNIUM RAL 9006–SEMI GLOSSY Q2
   FULL HEIGHT GLASS FACADE, FRAMES COLOR WEISSALUMUNIUM RAL 9006–SEMI GLOSSY Q2
6. CELOPROSKLENÁ FASÁDA PARTERU, V ODSTÍNU WEISSALUMINIUM RAL 9006–SEMI GLOSSY Q2
   FULL HEIGHT GLASS FACADE OF THE GROUND FLOOR, WEISSALUMINIUM RAL 9006–SEMI GLOSSY Q2
7. VELKOFORMÁTOVÁ OKNA, JEDNOTLIVÁ OKNA, DVEŘE, VRATA, RÁMY ŠEDÉ V ODSTÍNU WEISSALUMINIUM RAL 9006–SEMI GLOSSY Q2
   LARGE WINDOWS, SINGLE WINDOW, DOOR, GATE, FRAMES GRAY IN THE SHADE WEISSALUMINIUM RAL 9006–SEMI GLOSSY Q2
8. OCELOVÉ KONSTRUKCE VAZNÍKŮ, NÁTĚR V ODSTÍNU RAL 9016 DOPRAVNÍ BÍLÁ MATNÁ
   STEEL BEAMS, LIGHT WHITE PAINT IN RAL 9016 VVERKEHRSWEISS MATT
9. PROFILOVANÁ FASÁDA PARTERU LAMELOVÁ V ODSTÍNU WEISSALUMINIUM RAL 9006 SEMI GLOSSY Q2
   VZT PROTIDĚŠŤOVÉ ŽALUZIE 50MM, BARVA WEISSSALUMINIUM RAL 9006, SEMI GLOSSY Q2
   PROFILED LAMELLAR FACADE OF THE GROUND FLOOR WEISSALUMINIUM RAL 9006 SEMI GLOSSY Q2
   AIR– CONDITIONING BLINDS 50MM, COLOR WEISSSALUMINIUM RAL 9006 SEMI GLOSSY Q2
10. VENKOVNÍ ŽALUZIE, AL PLECH, BARVA BÍLÁ RAL 9016 SEMI GLOSSY
    COVER SHEET FOR OUTDOOR BLINDS ALUMINIUM, WHITE RAL 9016 SEMI GLOSSY
11. BOČNÍ PLENTÁŽ VAZNÍKU, PERFOROVANÁ TKANINA, V ODSTÍNU RAL 9016 DOPRAVNÍ BÍLÁ
    BEAM SIDE SCREEN PERFORATED FABRIC, RAL 9016 VVERKEHRSWEISS
12. HLADKÉ AL PLECHY V ODSTÍNU WEISSALUMINIUM RAL 9006– SEMI GLOSSY Q2
    FACING ALUMINUM SHEET, COLOUR WEISSALUMINIUM RAL 9006– SEMI GLOSSY Q2
13. OCELOVÉ KONSTRUKCE ZÁBRADLÍ, BÍLÝ NÁTĚR V ODSTÍNU RAL 90016 SEMI GLOSSY
    STEEL STRINGERS, STEEL HANDRAIL CONSTRUCTION WHITE PAINT IN RAL 9016 SEMI GLOSSY
14. PLECHOVÝ AL BOX, ODSTÍNU RAL9005, SEMI GLOSSY Q2
    ALUMINUM SHEET BOX, RAL9005, SEMI GLOSSY Q2

STUPEŇ DOKUMENTACE/ plan step – subject: J — Dokumentace skutečného provedení stavby / As-built plans

SCHEMA/ SCHEME

ŘEZ / SECTION

±0.00=268,10 m

PROJEKT/ project: Dostavba areálu EMPIRIA - etapa III, administrativní budova
CITY DECO - C1
Completion of area EMPIRIA - Part III, Office Building
CITY DECO - C1

Stavebník/ awarding authority: SKANSKA GRUPPE, HARD DEVELOPMENT PRAHA, spol. s r.o., Štětkovo 18, 140 00 Praha 4, TEL. 224 06 2011

Generální projektant/General designer: SKANSKA GRUPPE, 3-D Pos & Sau Proj, spol. s r.o., Štětkovo 18, 140 00 Praha 4, TEL. 224 06 2011

HIP, koordinace / Chief engineer, co-ordination: SPOLPROJEKT PRAHA a.s., Přístavní 1, 170 00 Praha 7, ateliér Autorů tel 241 400 403

Zpracovatel části / Processor of the part: SPOLPROJEKT PRAHA a.s., Přístavní 1, 170 00 Praha 7, ateliér Autorů tel 241 400 403

ARCHITEKT/ architect: © ARCHITEKT Professor Ing. arch. MARTIN TROTHAN, Architekt, Na Florenci 2055/35, 110 00 Praha 1 - Nové Město, Czech Republic, tel: +43 1 720 20 32, fax: 20, architekt@trothan.com, www.a-trothan.cz

ARCHITEKT/ architect: ing. arch. MARTIN TROTHAN, architekt, autorizovaný architekt ČKAIT, číslo osvědčení 0 606 0217 08

Obsah výkresu / plan intention: POHLED JIŽNÍ P2 / ELEVATION SOUTH P2

Datum/ date: 04.2018

Měřítko/ full scale: 1:100

Vypracoval/Ko/ sign/rev: 1244

Index: 0

Kopie/copy: 1:100

Architektonicko - stavební / Architecture planning

S+B ČÍSLO VÝKRESU / S+B Drawing Nr.

Country	Project	Object	Phase	Number	Vers.
0	1	0	1	0 1 J A P 0 0 5 0 2	0

REVIZE / CHANGE

INDEX	STATUS	Date	Name	Revize / Change