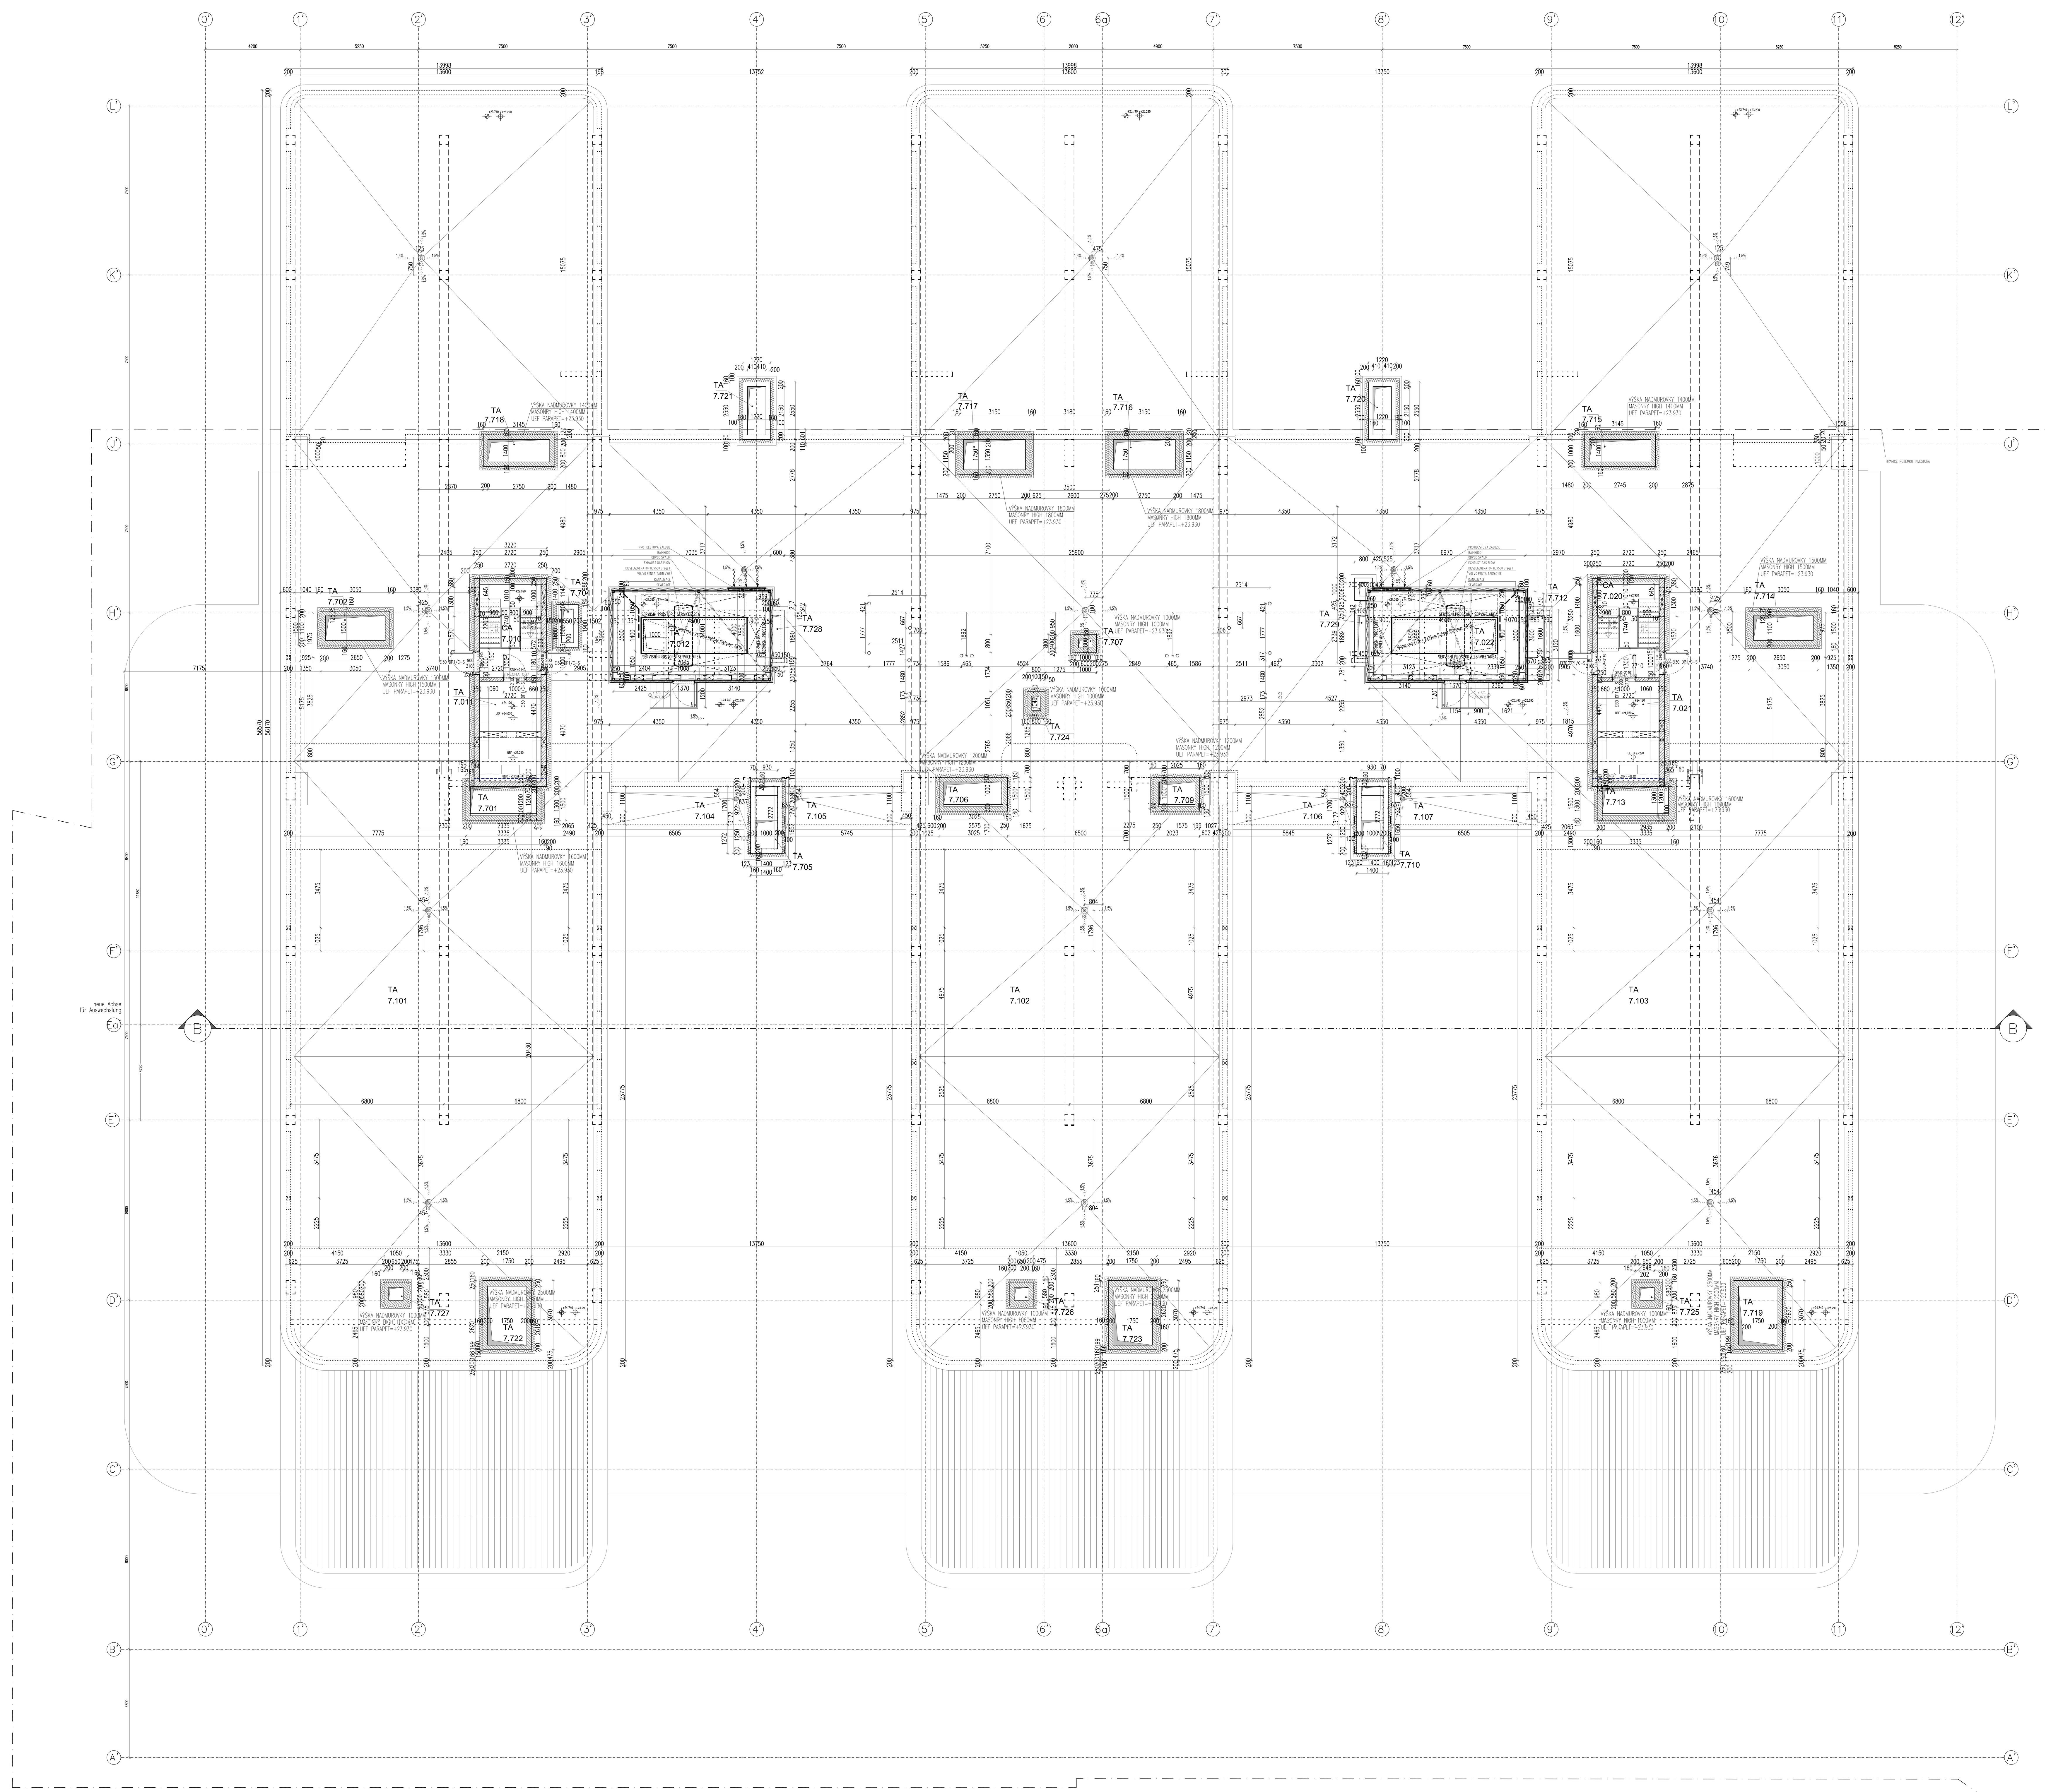

SPOLEČNÉ PLOCHY CA / COMMON AREAS CA

TECHNOLOGIE TA / TECHNOLOGY AREAS TA

TABULKA MÍSTNOSTÍ

CODE	C.M.	NÁZEV MÍSTNOSTI	ROOM	PLOCHA (AREA)	VÝŠKA (HIGH)	ČÍSLO SKLADBY	POPIS PODLAHA	DESCRIPTION FLOOR-FINISHING	INDEX PODLAHA	POPIS STĚNY	DESCRIPTION WALL SURFACE	INDEX STĚNY	POPIS CEILING	DESCRIPTION CEILING	INDEX CEILING	POZNÁMKY NOTES
CA	7.010	SCHODIŠTĚ S1	STAIR S1	9,90 m^2	2.60	P 21, P 22	KERAMICKÁ DLAŽBA	CERAMIC TILES		VYSPR. NÁTĚR + MALBA	PATCHING + PAINT		VYSPR. NÁTĚR + MALBA	PATCHING + PAINT		
CA	7.020	SCHODIŠTĚ S2	STAIR S2	9,90 m^2	2.60	P 21, P 22	KERAMICKÁ DLAŽBA	CERAMIC TILES		VYSPR. NÁTĚR + MALBA	PATCHING + PAINT		VYSPR. NÁTĚR + MALBA	PATCHING + PAINT		
TA	7.011	TECHNICKÁ MÍSTNOST – ELE.	TECHNICAL ROOM – ELE.	12,16 m^2	2.60	P 18 v=820mm, P18a	ZDVOJENÁ PODLAHA+/ANTISTATICKÉ/ PVC	RAISED FLOOR+/ANTISTATIC/ PVC		VYSPR. NÁTĚR + MALBA	PATCHING + PAINT		VYSPR. NÁTĚR + MALBA	PATCHING + PAINT		
TA	7.012	TECHNICKÁ MÍSTNOST – DIESEL	TECHNICAL ROOM – DIESEL	26,26 m^2	2.60	P 19	BETÓNOVÝ POTER + EPOXY	SCREED + EPOXY		IZOLAČNÍ PLECHOPANEL	INSULATED STEEL PANELS					
TA	7.021	TECHNICKÁ MÍSTNOST – ELE.	TECHNICAL ROOM – ELE.	12,16 m^2	2.60	P 18 v=820mm, P18a	ZDVOJENÁ PODLAHA+/ANTISTATICKÉ/ PVC	RAISED FLOOR+/ANTISTATIC/ PVC		VYSPR. NÁTĚR + MALBA	PATCHING + PAINT		VYSPR. NÁTĚR + MALBA	PATCHING + PAINT		
TA	7.022	TECHNICKÁ MÍSTNOST – DIESEL	TECHNICAL ROOM – DIESEL	26,01 m^2	2.60	P 19	BETÓNOVÝ POTER + EPOXY	SCREED + EPOXY		IZOLAČNÍ PLECHOPANEL	INSULATED STEEL PANELS					
TA	7.101	STRECHA – CAST 01	ROOF – PART No.01	798,05 m^2		S 1										
TA	7.102	STRECHA – CAST 02	ROOF – PART No.02	795,41 m^2		S 1										
TA	7.103	STRECHA – CAST 03	ROOF – PART No.03	796,56 m^2		S 1										
TA	7.104	STRECHA – nad balkonem	ROOF – over the balcony	10,07 m^2												
TA	7.105	STRECHA – nad balkonem	ROOF – over the balcony	8,63 m^2												
TA	7.106	STRECHA – nad balkonem	ROOF – over the balcony	8,63 m^2												
TA	7.107	STRECHA – nad balkonem	ROOF – over the balcony	10,05 m^2												
TA	7.701	INSTALAČNÍ ŠACHTA	INSTALLATION SHAFT	3,52 m^2						VYSPR. NÁTĚR	PATCHING					
TA	7.702	INSTALAČNÍ ŠACHTA	INSTALLATION SHAFT	2,91 m^2						VYSPR. NÁTĚR	PATCHING					
TA	7.704	INSTALAČNÍ ŠACHTA	INSTALLATION SHAFT	0,83 m^2						VYSPR. NÁTĚR	PATCHING					
TA	7.705	INSTALAČNÍ ŠACHTA	INSTALLATION SHAFT	2,77 m^2						VYSPR. NÁTĚR	PATCHING					
TA	7.706	INSTALAČNÍ ŠACHTA	INSTALLATION SHAFT	2,58 m^2						VYSPR. NÁTĚR	PATCHING					
TA	7.707	INSTALAČNÍ ŠACHTA	INSTALLATION SHAFT	0,24 m^2						VYSPR. NÁTĚR	PATCHING					
TA	7.709	INSTALAČNÍ ŠACHTA	INSTALLATION SHAFT	1,57 m^2						VYSPR. NÁTĚR	PATCHING					
TA	7.710	INSTALAČNÍ ŠACHTA	INSTALLATION SHAFT	2,77 m^2						VYSPR. NÁTĚR	PATCHING					
TA	7.712	INSTALAČNÍ ŠACHTA	INSTALLATION SHAFT	1,38 m^2						VYSPR. NÁTĚR	PATCHING					
TA	7.713	INSTALAČNÍ ŠACHTA	INSTALLATION SHAFT	3,52 m^2						VYSPR. NÁTĚR	PATCHING					
TA	7.714	INSTALAČNÍ ŠACHTA	INSTALLATION SHAFT	2,91 m^2						VYSPR. NÁTĚR	PATCHING					
TA	7.715	INSTALAČNÍ ŠACHTA	INSTALLATION SHAFT	2,75 m^2						VYSPR. NÁTĚR	PATCHING					
TA	7.716	INSTALAČNÍ ŠACHTA	INSTALLATION SHAFT	3,71 m^2						VYSPR. NÁTĚR	PATCHING					
TA	7.717	INSTALAČNÍ ŠACHTA	INSTALLATION SHAFT	3,71 m^2						VYSPR. NÁTĚR	PATCHING					
TA	7.718	INSTALAČNÍ ŠACHTA	INSTALLATION SHAFT	2,75 m^2						VYSPR. NÁTĚR	PATCHING					
TA	7.719	INSTALAČNÍ ŠACHTA	INSTALLATION SHAFT	4,59 m^2						VYSPR. NÁTĚR	PATCHING					
TA	7.720	INSTALAČNÍ ŠACHTA	INSTALLATION SHAFT	1,76 m^2						VYSPR. NÁTĚR	PATCHING					
TA	7.721	INSTALAČNÍ ŠACHTA	INSTALLATION SHAFT	1,76 m^2						VYSPR. NÁTĚR	PATCHING					
TA	7.722	INSTALAČNÍ ŠACHTA	INSTALLATION SHAFT	4,59 m^2						VYSPR. NÁTĚR	PATCHING					
TA	7.723	INSTALAČNÍ ŠACHTA	INSTALLATION SHAFT	4,59 m^2						VYSPR. NÁTĚR	PATCHING					
TA	7.724	INSTALAČNÍ ŠACHTA	INSTALLATION SHAFT	0,28 m^2						VYSPR. NÁTĚR	PATCHING					
TA	7.725	INSTALAČNÍ ŠACHTA	INSTALLATION SHAFT	0,38 m^2						VYSPR. NÁTĚR	PATCHING					
TA	7.726	INSTALAČNÍ ŠACHTA	INSTALLATION SHAFT	0,38 m^2						VYSPR. NÁTĚR	PATCHING					
TA	7.727	INSTALAČNÍ ŠACHTA	INSTALLATION SHAFT	0,38 m^2						VYSPR. NÁTĚR	PATCHING					
TA	7.728	INSTALAČNÍ ŠACHTA	INSTALLATION SHAFT	0,85 m^2						VYSPR. NÁTĚR	PATCHING					
TA	7.729	INSTALAČNÍ ŠACHTA	INSTALLATION SHAFT	0,85 m^2						VYSPR. NÁTĚR	PATCHING					

LEGENDA / LEGEND:

FFOK +3,05 — ÚROVEŇ ČISTÉ PODLAHY / FERTIGE FUSSBODENOBERKANTE (FFOK) / FINISHED FLOOR LEVEL (FFL)

+2,78 UK — SPODNÍ HRANA ZAVĚŠENÉHO PODHLEDU NAD ČISTOU PODLAHOU / ABGEHÄNGTE DECKE UNTERKANTE (ADUK) / SUSPENDED CEILING LOWER EDGE (SCLE)

RDOK +3,20 — HORNÍ HRANA ŽELEZOBETONOVÉ DESKY / ROHDECKENOBERKANTE (RDOK) / SLAB UPPER EDGE (SUE)

+2,38 RDUK — SPODNÍ HRANA ŽELEZOBETONOVÉ DESKY / ROHDECKEUNTERKANTE (RDUK) / SLAB LOWER EDGE (SLE)

OTVOR V PODLAHOVÉ ŽELEZOBETONOVÉ DESCE / FUSSBODENDURCHBRUCH (FDB) / FLOOR OPENING (FO)

OTVOR VE STROPNÍ ŽELEZOBETONOVÉ DESCE / DECKENDURCHBRUCH (DDB) / CEILING OPENING (CO)

OTVOR V PODLAZE / FUSSBODENAUSSPARUNG (FBASP) / RECESS IN THE FLOOR (RF)

KONSTRUKCE (HRANY) NAD ROVINOU ŘEZU / BAUTEILE (KANTEN) ÜBER DER SCHNITTLINIE / ELEMENTS (EDGES) ABOVE SECTION LINE

KONSTRUKCE (HRANY) ZAKRYTÉ, POD ROVINOU ŘEZU / BAUTEILE (KANTEN) UNTER DER SCHNITTLINIE / ELEMENTS (EDGES) UNDER SECTION LINE

STUK — PŘEKLAD – SPODNÍ HRANA / STURZUNTERKANTE (STUK) über FFOK / LINTEL LOWER EGDE (LLE) above FFL

UZUK — PRŮVLAK – SPODNÍ HRANA / UNTERZUGUNTERKANTE (UZUK) / DOWNSTAND BEAM LOWER EDGE (DBLE)

ÜZOK — PRŮVLAK – HORNÍ HRANA / ÜBERZUGOBERKANTE (ÜZOK) / UPSTAND BEAM UPPER EDGE (UBUE)

RH — VÝŠKA MÍSTNOSTI / RAUMHÖHE (RH) / CLEAR HEIGTH (CH)

STB — ŽELEZOBETON / STAHLBETON / REINFORCED CONCRETE

POK — VÝŠKA PARAPETU / PARAPET OBERKANTE (POK) / PARAPET TOP EDGE (PTE)

RPOK — HRUBÁ VÝŠKA PARAPETU–BETÓN / ROHPARAPET OBERKANTE (RPOK) / RAW PARAPET TOP EDGE (RPTE)

RBVK — PŘEDNÍ HRANA KONSTRUKCE – BETÓN / ROHBAU VORDERKANTE (RBVK) / SHELL CONSTRUCTION FRONT EDGE (SCFE)

RDVK — PŘEDNÍ HRANA STROPNÍ DESKY / ROHDECKEN VORDERKANTE (RDVK) / RAW CEILING FRONT EDGE (RCFE)

BEF — SPODNÍ HRANA OTVORU NAD STROPNÍ DESKOU / ROHBAUUNTERKANTE ÜBER ROHBAUDECKE / BOTTOM EDGE ABOVE CONCRETE FLOOR

UES — HORNÍ HRANA OTVORU POD STROPNÍ DESKOU / ROHBAUOBERKANTE UNTER ROHBAUDECKE / UPPER EDGE UNDER SLAB

LEGENDA MATERIÁLŮ

ŽELEZOBETON- VIZ. STATICKÁ ČÁST
CONCTRETE - VIDE STRUCTURE

ZDIVO Z CIHEL
MASONRY
PŘÍČKY TL.100 MM - PARTITION WALLS THICKNESS 100 MM - NEICO BST 10_
PŘÍČKY TL.150 MM - PARTITION WALLS THICKNESS 150 MM - NEICO BST 15_
PŘÍČKY TL.200 MM - PARTITION WALLS THICKNESS 200 MM - NEICO BST 20_

SÁDROKARTONOVÉ PŘÍČKY A PŘEDSTĚNY
PLASTBOARD PARTITION WALL

TEPELNÁ IZOLACE - MINERÁLNÍ VATA
THERMAL INSULATION- GLASS MINERAL WOOL

WPC TERASOVÉ PRKNO
WPC DECKING BOARD

KAČÍREK
GRAVEL

STUPEŇ DOKUMENTACE/ plan step – subject

J

Dokumentace skutečného provedení stavby
As-built plans

SCHEMA/ SCHEME — ŘEZ / SECTION

±0.00=268,10 m

PROJEKT/ project
Dostavba areálu EMPIRIA - etapa III, administrativní budova
CITY DECO - C1
Completion of area EMPIRIA - Part III, Office Building
CITY DECO - C1

Stavebník/ awarding authority: S+B GRUPPE — HARRO DEVELOPMENT PRAHA, spol. s r.o., Štětkova 18, 140 00 Praha 4, TEL. 224 06 2011

Generální projektant/General designer: S+B GRUPPE — S+B Plan & Bau Proj. spol. s r.o., Štětkova 18, 140 00 Praha 4, TEL. 224 06 2011

HIP, koordinace / Chief engineer, co-ordination: SPOJPROJEKT PRAHA a.s., Přístavní 1, 170 00 Praha 7, ateliér Aulický tel 241 400 403

Zpracovatel části / Processor of the part: SPOJPROJEKT PRAHA a.s., Přístavní 1, 170 00 Praha 7, ateliér Aulický tel 241 400 403

ARCHITEKT/ architect: ERNST HOFFMANN

ARCHITEKT/ architect: mag. arch. MARTIN TRÖTHAN, architekt

Obsah výkresu / plan intention

PŮDORYS STŘECHY
ROOF PLAN

Architektonicko - stavební
Architecture planning

Datum date	04.2018	Index	0
Měřítko full scale	1:100	Kopie/copy	
Vypracoval/Ko sign/rev			

S+B ČÍSLO VÝKRESU / S+B Drawing Nr.

Country	Project	Object	Phase	Number	Vers.
01	01	01	J	AP00012	0

REVIZE / CHANGE

INDEX	STATUS	Date	Name	Revize / Change