LEGENDA materiálů:

- ŽELEZOBETONOVÉ MONOLITICKÉ KONSTRUKCE VIZ. STATICKÁ ČÁST PROJEKTU
- ŽELEZOBETONOVÉ PREFABRIKOVANÉ KONSTRUKCE VIZ. STATICKÁ ČÁST PROJEKTU
- OBVODOVÉ STĚNY ZE SENDVIČOVÝCH PANELŮ tl. 150 mm JÁDRO Z MINERÁLNÍ VLNY, např. KINGSPAN KS1000 FH
- KAZETOVÁ STĚNA tl. 200 mm např. ROCKPROFIL tl. 160mm + vlnitý plech 40mm
- PŘÍČKY Z CIHELNÝCH PŘÍČKOVEK tl. 115 (např. Liapor M 115) pevnost P2/M5, příčky kresleny vč. omítek tl.15mm
- SÁDROKARTONOVÉ PŘÍČKY A PŘÍSTĚNY 2xSDK 12,5mm NA OCELOVÝCH PZ TENKOSTĚNNÝCH PROFILECH
- BETONOVÉ KONSTRUKCE ---
- TEPELNÁ IZOLACE – EXPANDOVANÝ POLYSTYREN STABILIZOVANÝ POLYSTYREN (FASÁDNÍ ČI PODLAHOVÝ)
- TEPELNÁ IZOLACE – EXTRUDOVANÝ POLYSTYREN např. STYRODUR
- TEPELNÁ IZOLACE – MINERÁLNÍ VLNA ---
- ROSTLÝ TERÉN ---
- ZHUTNĚNÝ NÁSYP ---
- ŠTĚRKOPÍSKOVÝ PODSYP ---
- HRANICE POŽÁRNÍCH ÚSEKŮ

LEGENDA MÍSTNOSTÍ 1.NP

Č.M.	NÁZEV MÍSTNOSTI	PLOCHA M2	VÝŠKA MM	PODLAHA	SKLADBA	STĚNY	STROPY	POZNÁMKY
101–01	OBCHODNÍ PASÁŽ	1268,36	4650	KERAMICKÁ DLAŽBA	P1		SDK PODHLED	KER. SOKL v. 70mm
101–02	CHODBA	21,66	5200	EPOXIDOVÁ STĚRKA	P18	MALBA		
101–03	PODESTA	5,42	3771	NÁTĚR NA BETON	P8	MALBA		
101–04	SCHODIŠTĚ	10,19		NÁTĚR NA BETON	P8	MALBA		
101–05	PODESTA	7,38	3771	NÁTĚR NA BETON	P8	MALBA		
101–06	SCHODIŠTĚ	16,50		NÁTĚR NA BETON	P8	MALBA		
101–07	PODESTA	5,20	3771	NÁTĚR NA BETON	P8	MALBA		
101–08	SCHODIŠTĚ	10,43		NÁTĚR NA BETON	P8	MALBA		
101–09	PODESTA	4.63	2846	NÁTĚR NA BETON	P8	MALBA		
101–10	SCHODIŠTĚ	11.26		NÁTĚR NA BETON	P8	MALBA		
101–11	ODPAD. HOSPODÁŘSTVÍ	39,38	5285(4835)	KERAMICKÁ DLAŽBA	P1	MALBA / KER. OBKLAD h=2,0m		POŽ. OCHRANA OK
101–12	ODPAD. HOSPODÁŘSTVÍ	4,41	5200(4835)	KERAMICKÁ DLAŽBA	P1	MALBA / KER. OBKLAD h=2,0m		
101–13	ODPAD CHLAZENÝ	4,21	5200(4835)	KERAMICKÁ DLAŽBA	P1	MALBA / KER. OBKLAD h=2,0m		
101–14	VÝTAH – ZÁSOB. FOODC.	9,10						
101–15	VÝTAH – ZÁSOB. OBCH.	9,10						
101–16	CHODBA	19,63	5285(4835)	EPOXIDOVÁ STĚRKA	P18	MALBA		POŽ. OCHRANA OK
101–17	CHODBA	55,05	5285(4835)	EPOXIDOVÁ STĚRKA	P18	MALBA		POŽ. OCHRANA OK
101–18	CHODBA	16,61	2780(3567)	NÁTĚR NA BETON	P8	MALBA		
101–19	PODESTA	7,15	3771	NÁTĚR NA BETON	P8	MALBA		
101–20	SCHODIŠTĚ	16,50		NÁTĚR NA BETON	P8	MALBA		
101–21	PODESTA	5,42	3771	NÁTĚR NA BETON	P8	MALBA		
101–22	SCHODIŠTĚ	10,21		NÁTĚR NA BETON	P8	MALBA		
101–23	VÝTAH – EVAKUAČNÍ	9,10						
101–24	VÝTAH – OBCH. PASÁŽ	5,14						
101–25	VÝTAH – OBCH. PASÁŽ	5,14						
101–26	WC ŽENY	19,55	2700	KERAMICKÁ DLAŽBA	P3	KER. OBKLAD v. 2700mm	SDK PODHLED	
101–27	ÚKLID	2,72	2700	KERAMICKÁ DLAŽBA	P4	KER. OBKLAD v. 2700mm	SDK PODHLED	
101–28	PŘEBALOVACÍ KOUT	6,12	2700	KERAMICKÁ DLAŽBA	P3	KER. OBKLAD v. 2700mm	SDK PODHLED	
101–29	WC MUŽI	22,21	2700	KERAMICKÁ DLAŽBA	P3	KER. OBKLAD v. 2700mm	SDK PODHLED	
101–30	WC MUŽI–BEZBARIÉROVÉ	3,96	2700	KERAMICKÁ DLAŽBA	P3	KER. OBKLAD v. 2700mm	SDK PODHLED	
101–31	WC ŽENY–BEZBARIÉROVÉ	3,96	2700	KERAMICKÁ DLAŽBA	P3	KER. OBKLAD v. 2700mm	SDK PODHLED	
101–32	CHODBA	29,74	2700	KERAMICKÁ DLAŽBA	P1	OMÍTKA, MALBA	POŽÁRNÍ SDK PODHLED	KER. SOKL v. 70mm
101–33	ESKALÁTORY	13,17						
101–34	TRAVELÁTORY	47,42						
101–35	ESKALÁTORY	13,17						
101–36	TERASA – ZÁPAD+SEVER	433,65	(4650)	BETONOVÁ DLAŽBA	S1			
101–37	VENKOVNÍ SCHODIŠTĚ			NÁTĚR NA BETON	S3			PLOCHA 25,92
101–38	VENKOVNÍ SCHODIŠTĚ			NÁTĚR NA BETON	S3			PLOCHA 19,60
101–39	VENKOVNÍ RAMPY			BETONOVÁ DLAŽBA	S1			viz. komunikace
101–40	VENKOVNÍ SCHODIŠTĚ			NÁTĚR NA BETON	S3			viz. komunikace
101–41	VENKOVNÍ RAMPY			BETONOVÁ DLAŽBA	S1			viz. komunikace
101–42	TERASA – JIH	132,13	(4650)	BETONOVÁ DLAŽBA	S1			
101–43	VENKOVNÍ RAMPY			BETONOVÁ DLAŽBA	S1			viz. komunikace
101–44	VENKOVNÍ SCHODIŠTĚ			NÁTĚR NA BETON	S3			viz. komunikace
101–45	VENKOVNÍ SCHODIŠTĚ			NÁTĚR NA BETON	S3			viz. komunikace
101–46	INSTALAČNÍ ŠACHTA	3,03						
101–47	INSTALAČNÍ ŠACHTA	2,58						
101–48	INSTALAČNÍ ŠACHTA	0,88						
101–49	INSTALAČNÍ ŠACHTA	6,17						
101–50	INSTALAČNÍ ŠACHTA	3,03						
101–51	INSTALAČNÍ ŠACHTA	3,03						
101–52	INSTALAČNÍ ŠACHTA	4,38						
101–53	INSTALAČNÍ ŠACHTA	0,05						
101–54	INSTALAČNÍ ŠACHTA	7,67						
101–55	ROZVODNA SLABOPROUD	16.17	2295	KERAMICKÁ DLAŽBA	P1	MALBA		
101–56	INSTALAČNÍ ŠACHTA	1,42						
101–57	INSTALAČNÍ ŠACHTA	0,66						
101–58	INSTALAČNÍ ŠACHTA	4,60						
ZÁZEMÍ A KOMUNIKACE CELKEM		2358,68						
102–01	OBCHODNÍ JEDNOTKA	308,05	5200(4835)	BEZ POVRCHU	P2			
102–02	OBCHODNÍ JEDNOTKA	86,94	5200(4835)	BEZ POVRCHU	P2			
	vynecháno							
	vynecháno							
	vynecháno							
	vynecháno							
102–05	OBCHODNÍ JEDNOTKA	21,59	5200(4835)	BEZ POVRCHU	P2			
102–06	OBCHODNÍ JEDNOTKA	20,24	5200(4835)	BEZ POVRCHU	P2			
102–07	OBCHODNÍ JEDNOTKA	68,43	5200(4835)	BEZ POVRCHU	P2			
102–08	OBCHODNÍ JEDNOTKA	39,14	5200(4835)	BEZ POVRCHU	P2			
102–09	OBCHODNÍ JEDNOTKA	61,13	5200(4835)	BEZ POVRCHU	P2			
102–10a	OBCHODNÍ JEDNOTKA	50,34	5200(4835)	BEZ POVRCHU	P2			
102–10b	OBCHODNÍ JEDNOTKA	41,17	5200(4835)	BEZ POVRCHU	P2			
102–11	OBCHODNÍ JEDNOTKA	177,75	5200(4835)	BEZ POVRCHU	P2			
102–12	OBCHODNÍ JEDNOTKA	127,43	5200(4835)	BEZ POVRCHU	P2			
	vynecháno							
102–14	OBCHODNÍ JEDNOTKA	202,55	5200(4835)	BEZ POVRCHU	P2			
102–15	OBCHODNÍ JEDNOTKA	184,68	5200(4835)	BEZ POVRCHU	P2			
102–16	OBCHODNÍ JEDNOTKA	34,37	5200(4835)	BEZ POVRCHU	P2			
102–17	OBCHODNÍ JEDNOTKA	35,49	5200(4835)	BEZ POVRCHU	P2			
102–18	OBCHODNÍ JEDNOTKA	50,79	5200(4835)	BEZ POVRCHU	P2			
102–19	OBCHODNÍ JEDNOTKA	20,48	5200(4835)	BEZ POVRCHU	P2			
102–20	OBCHODNÍ JEDNOTKA	31,24	5200(4835)	BEZ POVRCHU	P2			
102–21	OBCHODNÍ JEDNOTKA	31,24	5200(4835)	BEZ POVRCHU	P2			
102–22	OBCHODNÍ JEDNOTKA	226,62	5200(4835)	BEZ POVRCHU	P2			
102–23a	sloučeno							
102–23	OBCHODNÍ JEDNOTKA	124,51	5200(4835)	BEZ POVRCHU	P2			
102–24	OBCHODNÍ JEDNOTKA	178,03	5200(4835)	BEZ POVRCHU	P2			
102–25	OBCHODNÍ JEDNOTKA	60,24	5200(4835)	BEZ POVRCHU	P2			
102–26	OBCHODNÍ JEDNOTKA	130,27	5200(4835)	BEZ POVRCHU	P2			
102–27	OBCHODNÍ JEDNOTKA	42,51	5200(4835)	BEZ POVRCHU	P2			
102–28	OBCHODNÍ JEDNOTKA	124,44	5200(4835)	BEZ POVRCHU	P2			
102–29	OBCHODNÍ JEDNOTKA	53,91	5200(4835)	BEZ POVRCHU	P2			
102–30	OBCHODNÍ JEDNOTKA	117,63	5200(4835)	BEZ POVRCHU	P2			
102–31	OBCHODNÍ JEDNOTKA	389,48	5200(4835)	BEZ POVRCHU	P2			
102–32	OBCHODNÍ JEDNOTKA	31,52	5200(4835)	BEZ POVRCHU	P2			
102–33	OBCHODNÍ JEDNOTKA	165,86	5200(4835)	BEZ POVRCHU	P2			
OBCHODNÍ PLOCHY CELKEM		3238,03						
103–01	PRODEJNA	1172,29	5200(4835)	BEZ POVRCHU	P9			NENÍ PŘEDMĚTEM PROJEKTU
103–02	KANCELÁŘ	20,08	5200(4835)	BEZ POVRCHU	P9			NENÍ PŘEDMĚTEM PROJEKTU
103–03	SKLAD	125,45	5200(4835)	BEZ POVRCHU	P9			NENÍ PŘEDMĚTEM PROJEKTU
103–04	CHODBA	31,79	5200	BEZ POVRCHU	P9			NENÍ PŘEDMĚTEM PROJEKTU
103–05	CHLAZ. SKLAD MLÉČ. VÝR.	13,71	2400	BEZ POVRCHU	P9			NENÍ PŘEDMĚTEM PROJEKTU
103–06	CHLADÍRNA MASO+DRŮBEŽ	10,61	2400	BEZ POVRCHU	P9			NENÍ PŘEDMĚTEM PROJEKTU
103–07	MRAZÍCÍ SKLAD	11,33	2400	BEZ POVRCHU	P9			NENÍ PŘEDMĚTEM PROJEKTU
103–08	DENNÍ MÍSTNOST	10,33	5200	BEZ POVRCHU	P9			NENÍ PŘEDMĚTEM PROJEKTU
103–09	ŠATNA MUŽI	8,32	5200(4835)	BEZ POVRCHU	P9			NENÍ PŘEDMĚTEM PROJEKTU
103–10	KOUPELNA + WC MUŽI	6,36	5200(4835)	BEZ POVRCHU	P9			NENÍ PŘEDMĚTEM PROJEKTU
103–11	ŠATNA ŽENY	16,19	5200(4835)	BEZ POVRCHU	P9			NENÍ PŘEDMĚTEM PROJEKTU
103–12	KOUPELNA + WC ŽENY	6,65	5200	BEZ POVRCHU	P9			NENÍ PŘEDMĚTEM PROJEKTU
103–13	ROZVODNA NN	5,81	5285(4835)	BEZ POVRCHU	P9			NENÍ PŘEDMĚTEM PROJEKTU
103–14	STROJOVNA CHLAZENÍ	12,86	5200(4835)	BEZ POVRCHU	P9			NENÍ PŘEDMĚTEM PROJEKTU
103–15	CHLADÍRNA LAHŮDKY	11,63	2400	BEZ POVRCHU	P9			NENÍ PŘEDMĚTEM PROJEKTU
103–16	PŘÍPRAVNA LAHŮDKY	17,68	5200(4835)	BEZ POVRCHU	P9			NENÍ PŘEDMĚTEM PROJEKTU
103–17	PŘÍPRAVNA PEČIVA	6,92	5200(4835)	BEZ POVRCHU	P9			NENÍ PŘEDMĚTEM PROJEKTU
103–18	MRAZÍRNA PEČIVA	12,36	2400	BEZ POVRCHU	P9			NENÍ PŘEDMĚTEM PROJEKTU
103–19	PŘÍPRAVNA DRŮBEŽE	6,51	5200(4835)	BEZ POVRCHU	P9			NENÍ PŘEDMĚTEM PROJEKTU
103–20	PŘÍPRAVNA ZELENINY	7,65	5200(4835)	BEZ POVRCHU	P9			NENÍ PŘEDMĚTEM PROJEKTU
103–21	ÚKLID + STROJ	5,65	5200(4835)	BEZ POVRCHU	P9			NENÍ PŘEDMĚTEM PROJEKTU
103–22	SKLAD DROGERIE	5,01	5200	BEZ POVRCHU	P9			NENÍ PŘEDMĚTEM PROJEKTU
103–23	UPS	1,89	5200(4835)	BEZ POVRCHU	P9			NENÍ PŘEDMĚTEM PROJEKTU
103–24	SKLAD BK	5,04	5200(4835)	BEZ POVRCHU	P9			NENÍ PŘEDMĚTEM PROJEKTU
HYPERMARKET CELKEM		1532,09						
UŽITNÁ PLOCHA 1.NP		7128,80						VČ. TERAS A VÝTAHŮ
ZASTAVĚNÁ PLOCHA 1.NP		7404,91						

(PLOCHY MÍSTNOSTÍ POČÍTÁNY BEZ ODEČTENÍ OBKLADŮ, VČ. PRAHŮ DVEŘÍ)

HMArchitekti

HMArchitekti s.r.o.
Bubenečská 13
160 00 Praha 6
Česká republika
Tel/Fax: 222930588
Email: hma@hma.cz

±0,000=1.NP=278,75

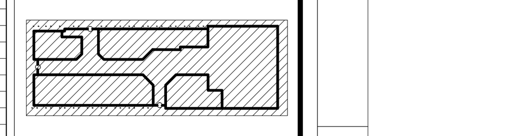

© HMArchitekti s.r.o.

část dokumentace: (AST) B.2.1.1. ARCHITEKTONICKÁ A STAVEBNĚ-TECHNICKÁ ČÁST

stavební objekt: Budova NC Krakov SO 01.1

akce: NÁKUPNÍ CENTRUM KRAKOV
Lodžská / Hnězdenská
kat. území Trója, Praha 8

investor: Centrum Krakov a.s.
Murmanská 1475/4
Praha 10, 100 00

hlavní architekt: Ing.arch. ROBERT HOFMAN
Dipl.arch. LUIS MARQUES

hip: PETR BLÁHA

zodp. projektant části: Ing. KAMIL HLADKÝ

vypracoval: PETR BLÁHA
Ing. arch. MILAN DVOŘÁK
Ing. KAMIL HLADKÝ

stupeň: DOKUMENTACE SKUTEČNÉHO PROVEDENÍ STAVBY

datum: 10/2013

měřítko: 1:100@30xA4

č. výkresu: B.2.1.1.2.–02

revize: 00–131001

PŮDORYS 1.NP